



附件五：澳門博物館禮品店圖則

Anexo V: Planta da Loja do Museu de Macau

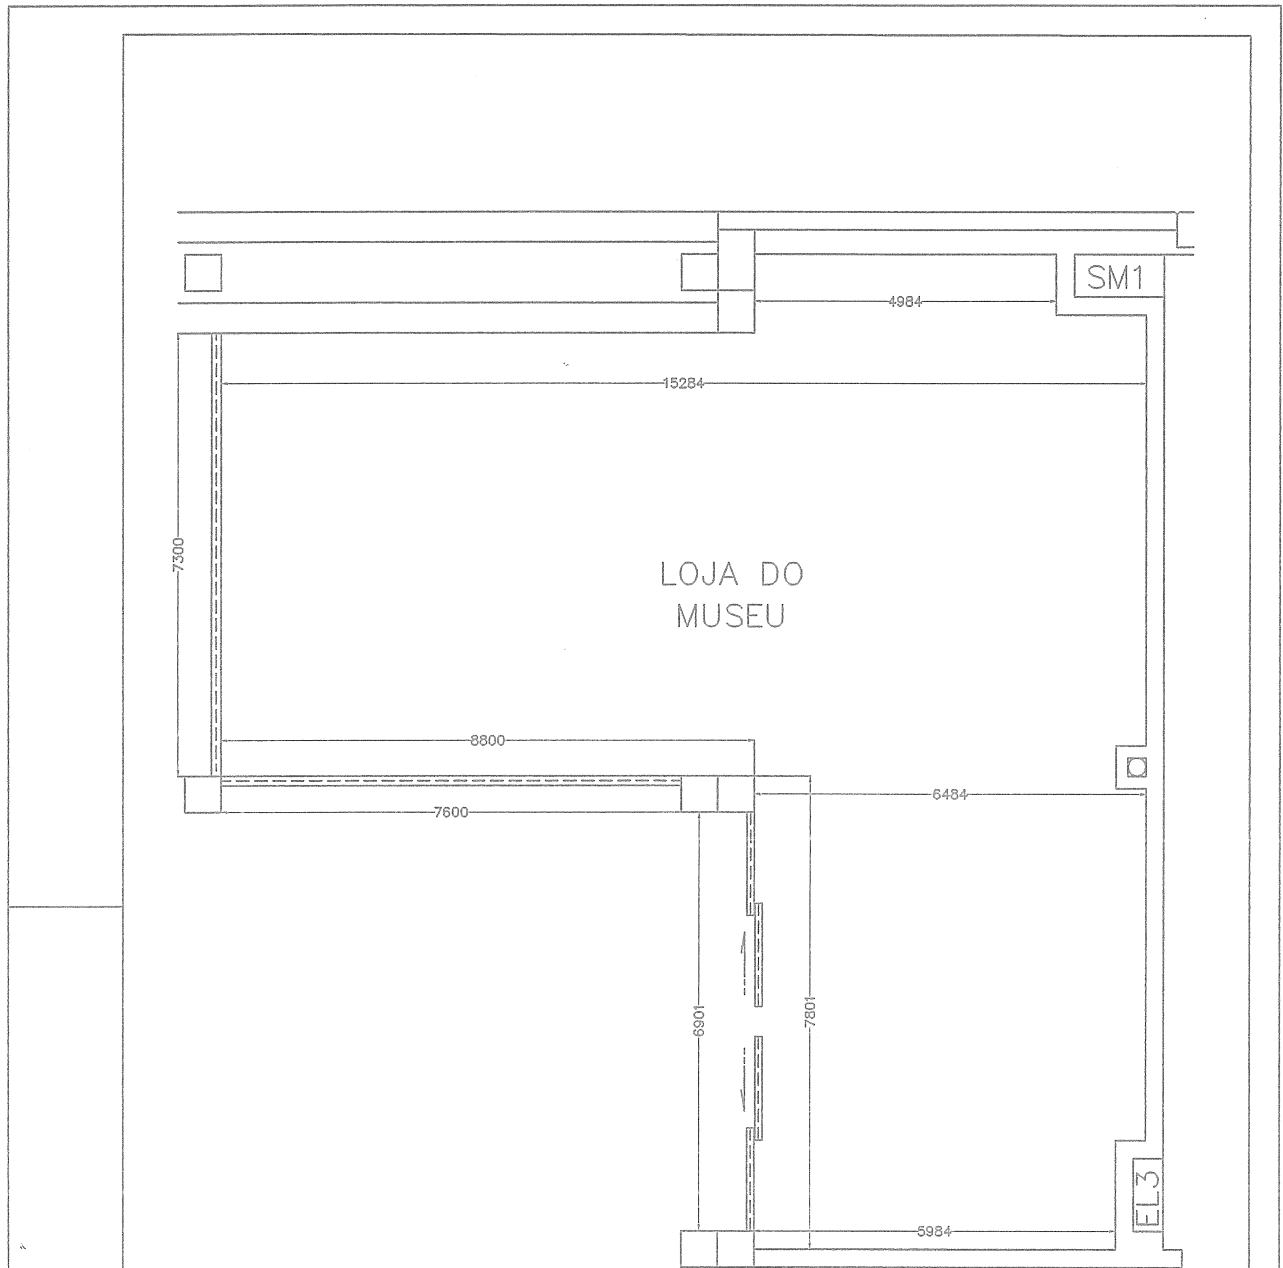

澳門博物館書店平面圖

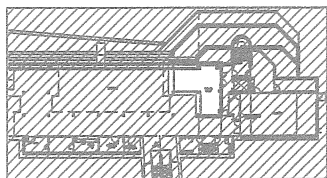

* 所有尺寸只供參考，以現場實際尺寸為準。
 Todas as medidas indicadas servem apenas de referência,
 prevalecendo as medidas reais do local.
 * 圖紙顯示之尺寸單位為毫米。
 As medidas indicadas na planta estão em milímetros.

REVISIONS		
A	AS BUILT	09/04/19

MUSEU DE MACAU
 na
 FORTALEZA DO MONTE
 EDIFÍCIO ADMINISTRATIVO
 (PISO 5)
 LOJA DO
 MUSEU

job no.	
drawn	
checked	
date	
scale	1:100
drawing no.	AR005